


LEIKKAUS A-A

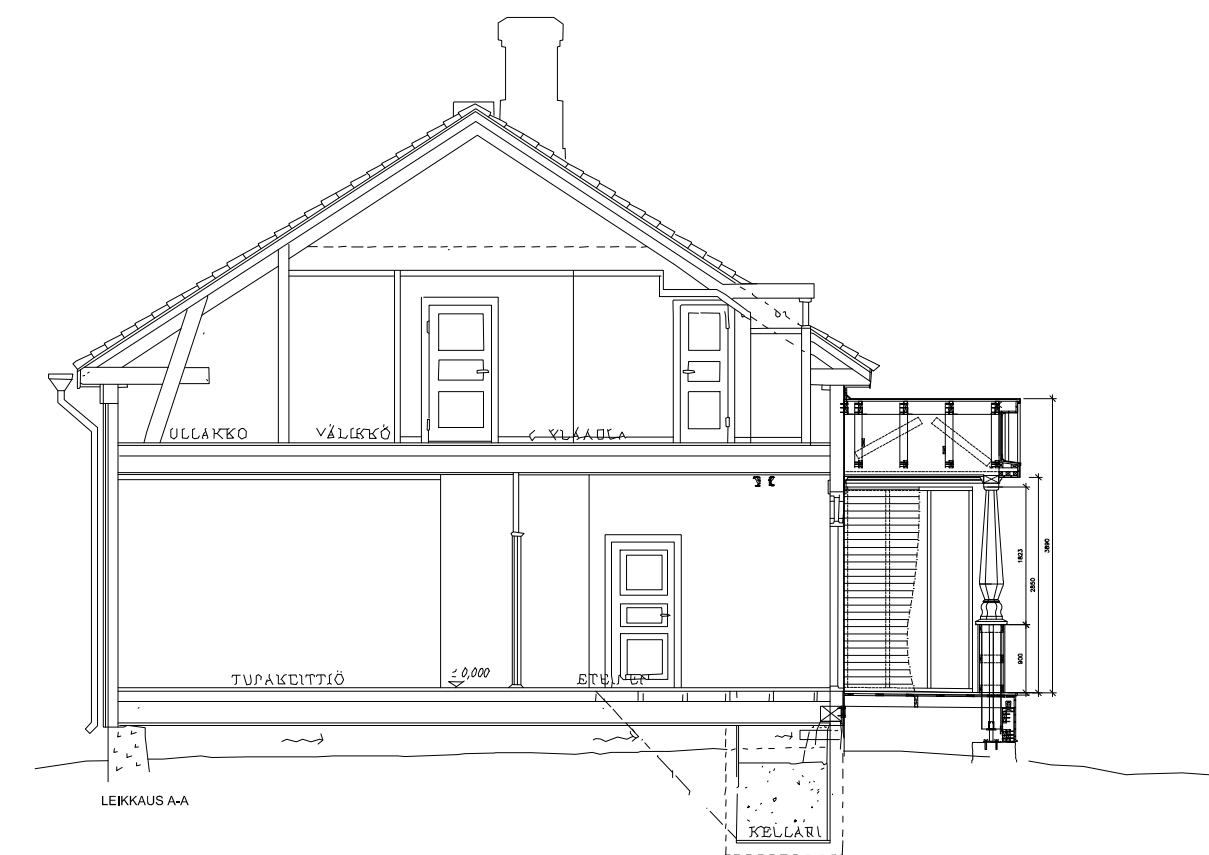

LOPPUPIIRUSTUS 10.2.2016

Pohjapiirustus on viitteellinen, perustuu Arkkitehtuuritoimisto Helena Hirviniemen työhön vuonna 1998 ja Oulun arkkitehtiosaston opiskelijatyöhön vuonna 1990

Kotelo/Kylä	Kortteli/Tila	Tontti/Rn:o	Viranomaisen arkistointimerkintä varten	
Salonpää	564-430-80-3			
Rakennuskohteen nimi	korjaus/muutostyö		Piirustuslaji	Juoks.n:o
			pääpiirustus	
Rakennuskohteen nimi, osoite ja kiinteistönumero	paritalo nro 8		Piirustuksen sisältö	Mittakaavat
Varjakan saari	Varjakan saari		Pohjapiirustus 1. ja 2. krs	1 : 100
Kiinteistönumero: 6476			Leikkaus A-A	1 : 100
Suunnittelijatiedot: yritys, osoite ja puhelinnumero	Suunnitteluala	Työn numero	Piirustuksen numero	
SIPARK Oy	ARK		101	
Kiilakiventie 1				
90250 Oulu, puh 08 371 428				
Vastuullinen suunnittelija: nimi, tutkinto, allekirjoitus	Tiedoston nimi		Muutos	
Saila Palviainen	8 paritalo suunnitelmakooste.dwg			
arkkitehti, TKL	Päiväys			
	8.6.2015			